



Powykonawcza inwentaryzacja budowlana lokalu 3

Lokalizacja:

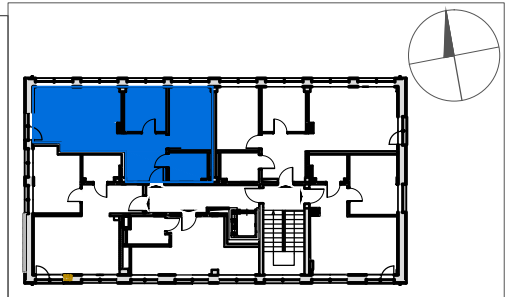

PIĘTRO: +1

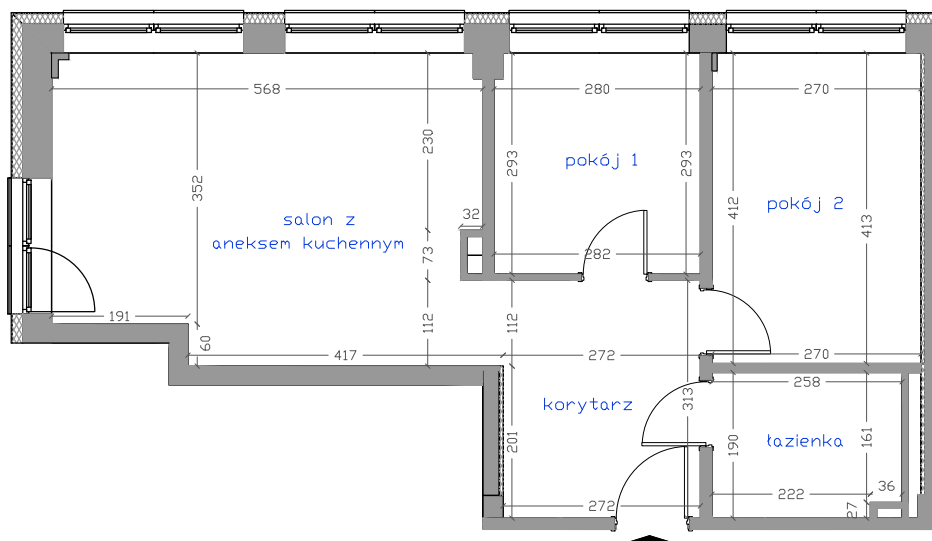

| Nr lokalu | Nazwa pomieszczenia | Powierzchnia [m ²] |
|-----------|---------------------------|--------------------------------|
| 3 | korytarz | 8,52 |
| | łazienka | 4,78 |
| | salon z aneksem kuchennym | 22,62 |
| | pokój 1 | 8,20 |
| | pokój 2 | 11,12 |
| | Suma: | 55,24 |

Pomiaru dokonano w oparciu o normę ISO 9836:1997

| | | |
|---------------|---------------------------------------|------------------|
| SKALA 1:100 | POWYKONAWCZA INWENTARYZACJA BUDOWLANA | |
| ADRES BUDYNKU | WEJHEROWO, UL. RYBACKA 24 | |
| SPORZĄDZIŁ | | PAŹDZIERNIK 2018 |